

KV. RÅGEN


BERGSHAMRA ALLE

KV. VETET

KV. KÖRNET

KOORDINATFÖRTECKNING

Punkt nr	X	Y
KV. KÖRNET		
14	83986.700	99131.500
15	83981.250	99135.000
61	83968.350	99216.400
62	83991.000	99220.000
283	84035.000	99139.250
284	84038.946	99146.973
285	84031.966	99190.416
KV. VETET		
12	83981.254	99121.511
13	83959.100	99075.800
280	84072.496	98938.150
281	84042.277	99126.239
282	84035.559	99130.225
HUSHÖRN		
H1	83994.845	99140.274
H2	84034.916	99146.841
H3	84039.811	99174.144
H4	84016.295	99169.262
H5	84028.479	99151.541
H6	83992.023	99152.863
H2.1	83983.738	99157.636
H2.2	83996.331	99159.632
H2.3	83988.891	99206.576
H2.4	83976.298	99204.580
G1	83999.401	99190.978
G2	84015.801	99179.134
G3	84019.085	99183.682
G6	84002.685	99195.526
E1	84023.290	99075.911
E2	84046.226	99079.596
E3	84042.771	99101.100
E4	84042.076	99103.440
E5	84038.986	99122.673
E6	84027.878	99120.888
E7	84030.968	99101.655
E8	84031.056	99099.218
E9	84032.727	99088.821
E10	84021.505	99087.019
E11	84005.321	99107.902
E12	84021.445	99110.489
E13	84019.425	99123.078
E14	84003.301	99120.491
KV. KÖRNET		
D1	84012.059	98987.624
D2	84023.310	98985.913
D3	84026.937	99009.769
D4	84015.686	99011.480
D10	84048.995	98981.977
D10.2	84041.584	98984.000
D10.3	84057.756	99007.824
D10.4	84045.168	99005.802
D11	83985.055	98972.978
D12	84058.094	98948.727
D13	84065.898	98972.230
D14	84054.637	98975.969
D15	84050.851	98964.566
D16	83989.073	98985.078

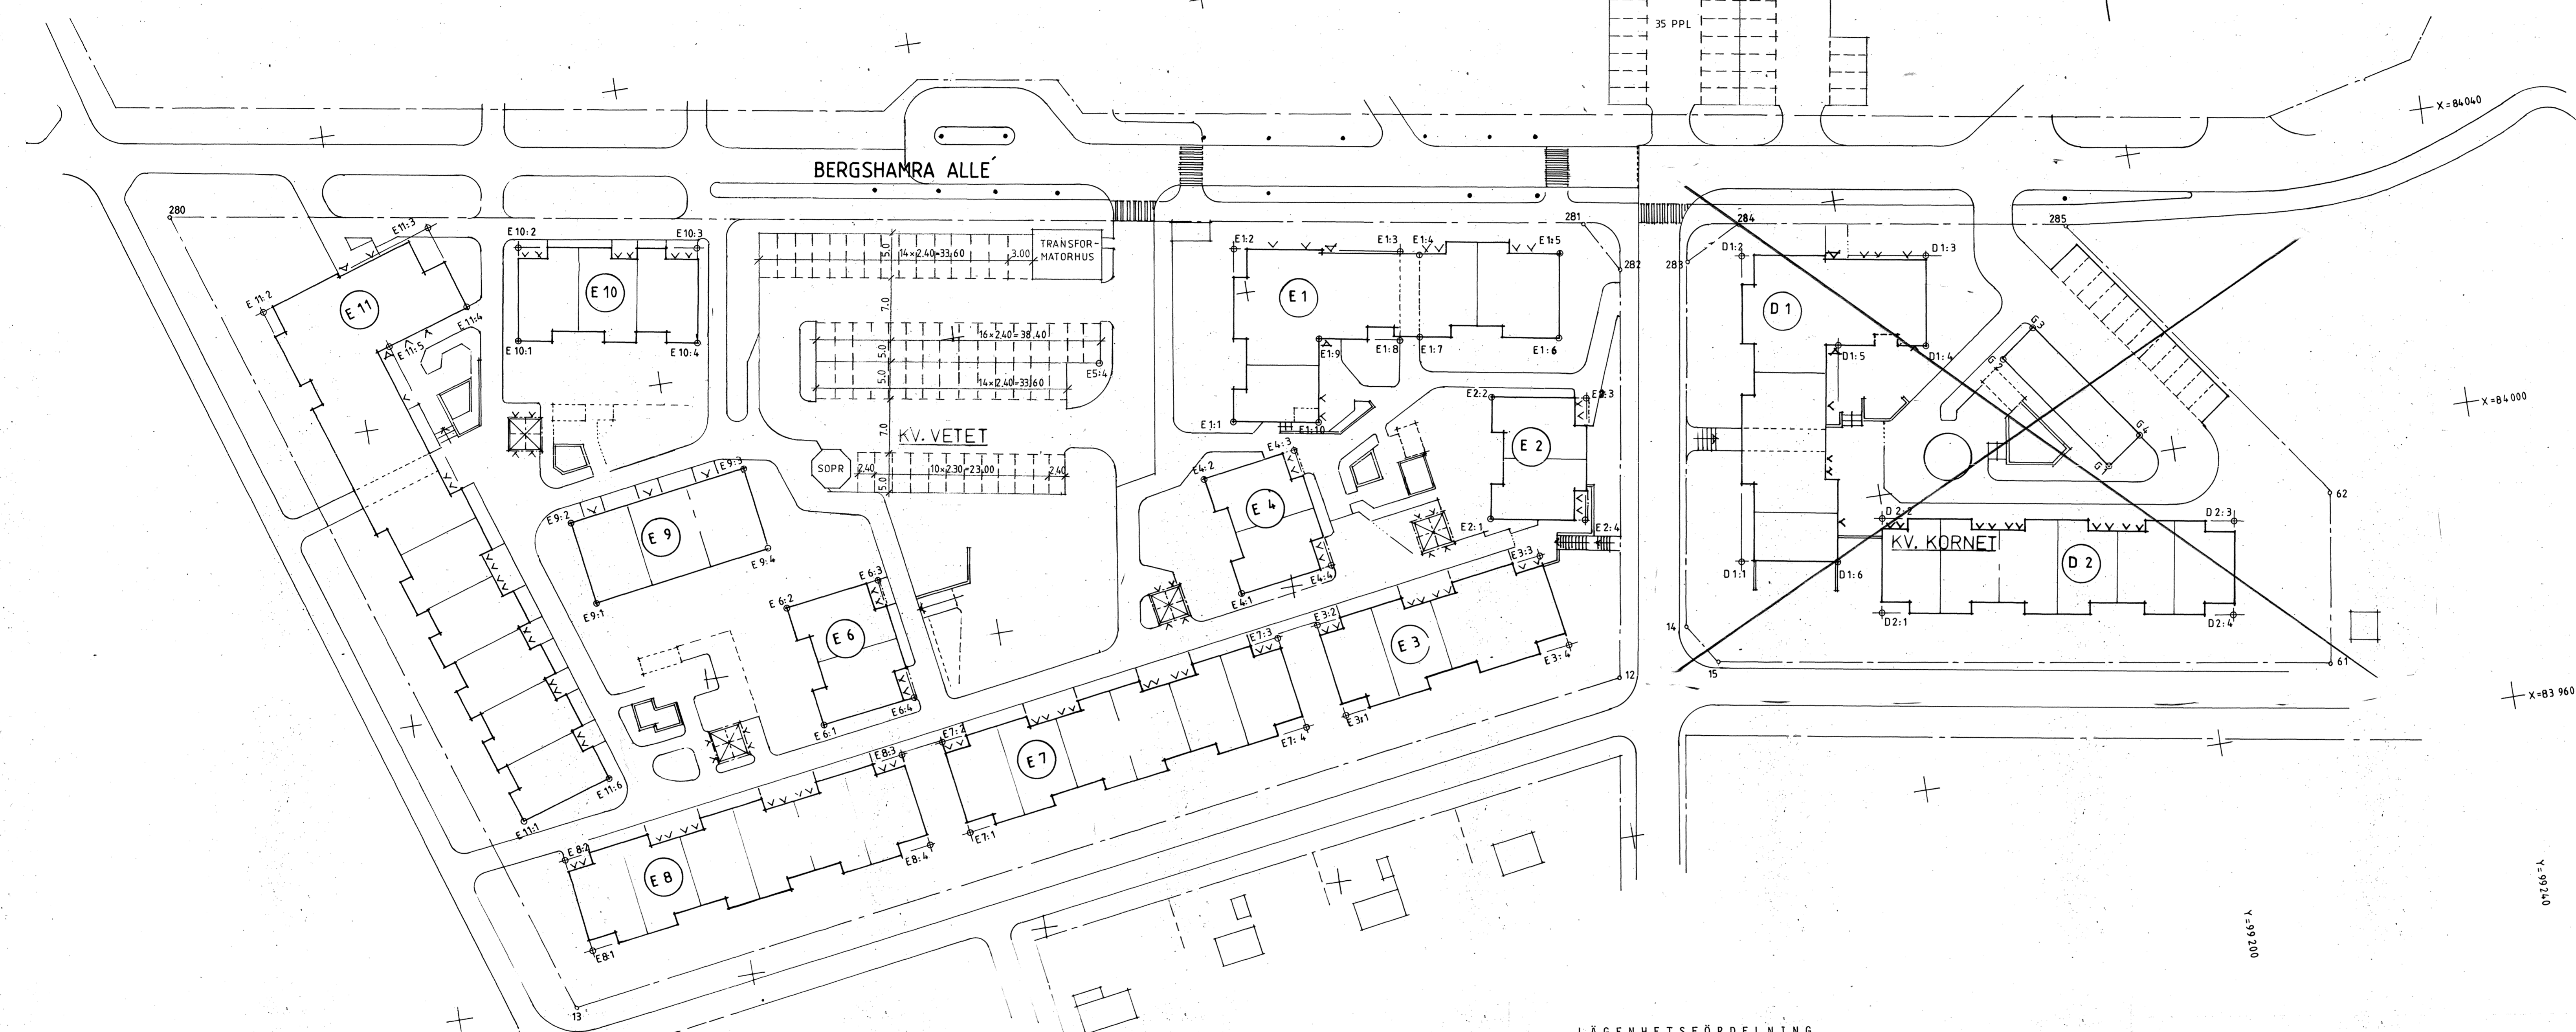

LÄGENHETS FÖRDELNING

LGH-STORLEK	E1	E2	E3	E4	E5	E6	E7	E8	E9	E10	E11	#	#	SUMMA
2RK	7	2	2			2				3	11	#	#	27
3RK	8	2	4	2		2	6	6		3	10	#	#	43
4RK OCH STÖRRE	3		4				6	6	3		5	#	#	27
SUMMA	18	4	8	4		4	12	12	3	6	26	#	#	97

TVÄTHANTERING, SKYDDSRUM M M

	E1	E2	E3	E4	E5	E6	E7	E8	E9	E10	E11	#	#	SUMMA
TVÄTTSTUGA	1										1	#	#	2
GROVTVÄTT											1	#	#	1
SKYDDSRUM	1										1	#	#	2
KV LOKAL						X								

FÖRRÅD

2-3 M² FÖRRÅDSTUGA ELLER MER RYMS INOM VARJE LÄGENHET. ^{KOMPLETTERING} FÖRRÅDSTUGA FÖR LÄGHUS 3 SULTITJÄNSHUS A RESP KVARTER 22 PLACERAD I KÄLLARPLAN I HUS #, E1 OCH E11 SAMT I PLAN 5 I HUS E1 OCH E11.

SOPHANTERING

I HUS #, E1 OCH E11 FINNS 1 ST SOPRUM, 1 ST GROVSOPRUM OCH UTRYMME FÖR ÅTERVINNING. DESSTOM FINNS SEPARAT SOPRUM VID P-PLATSERNA I KV. VETET. ~~PÅ PARKERINGSÄCKEN OCH I RÅDARÅSÄLÅNGA FINNS DESSTOM 1 ST SOPRUM I VARJE~~

CYKELFÖRRÅD

~~HUS-D1-SAMP~~ I 4 ST SEPARATA FRILIGGANDE CYKELFÖRRÅD FINNS UTRYMME FÖR CYKLAR.

BILPLATSER

1 PARKERINGSÄCKEN FINNS 62 ST GARAGEPLATSER SAMT 1 SEPARAT GARAGEBYGGNAD 7 ST GARAGEPLATSER PÅ PARKERINGSÄCKEN FINNS 64 ST DELUPPSTÄLLNINGSPLATSER SAMT 1 KV. KÖRNET. 12 ST FRILIGGANDE DELUPPSTÄLLNINGSPLATSER. 57 P-PLATSER FINNS I KV. VETET OCH 35 P-PLATSER I KV. RÅGEN.

RELATIONS RITNING

Riksbyggen
KONSULT REGION MITT
16 81 STOCKHOLM 08-7721000
STOCKHOLM 1988, 09, 30

SOLNA KOMMUN
BERGSHAMRA ALLE, SOLNA L.
ETAPP 4, KV. VETET, KV. KÖRNET
MÅTTPLAN
Skala 1:400

ARBETNSNUMMER
04.12.13
RITNINGNUMMER
A2.1
REV

