RITNINGSNUMMER

ARBETSNUMMER | ETAPP | RITNINGSNUMMER | REV.

FASAD MOT ÖSTER

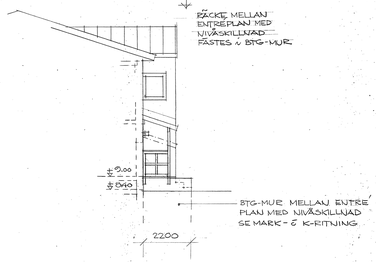

FASAD MOT NORR

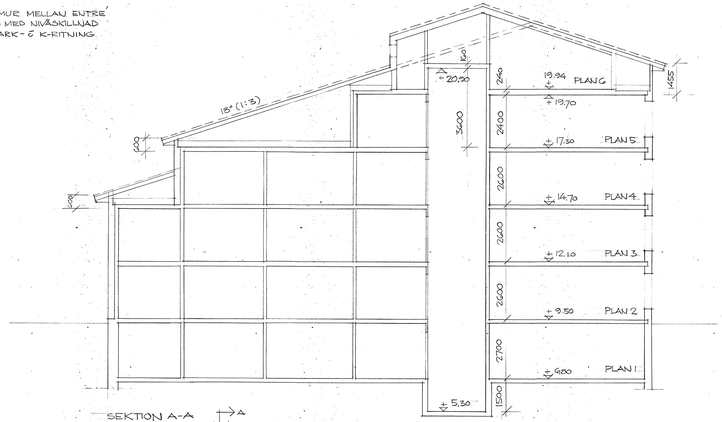

SEKTION A-A

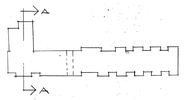

RELATIONSRITNING 9111:01/RBG

Riksbyggen KONSULT
11681 STOCKHOLM 08-772 10 00
A+TVÅ ARKITEKTKONTOR

RITAD AV	KONTROLLERAD AV	GRANSKAD AV
R. BERG		

STHLM 08.09.30

SOLNA KOMMUN
BERGSHAMRA ALLÉ, SOLNA L, ETAPP 4, KV. VETET

NYBYGGNAD, HUS E11
FASADER, SEKTION SKALA 1:100

ARBETSNUMMER	ETAPP	RITNINGSNUMMER	REV.
041213		A2:46	

NOVARIT AB Folarex 0,07 mm SIS